





Условные обозначения:

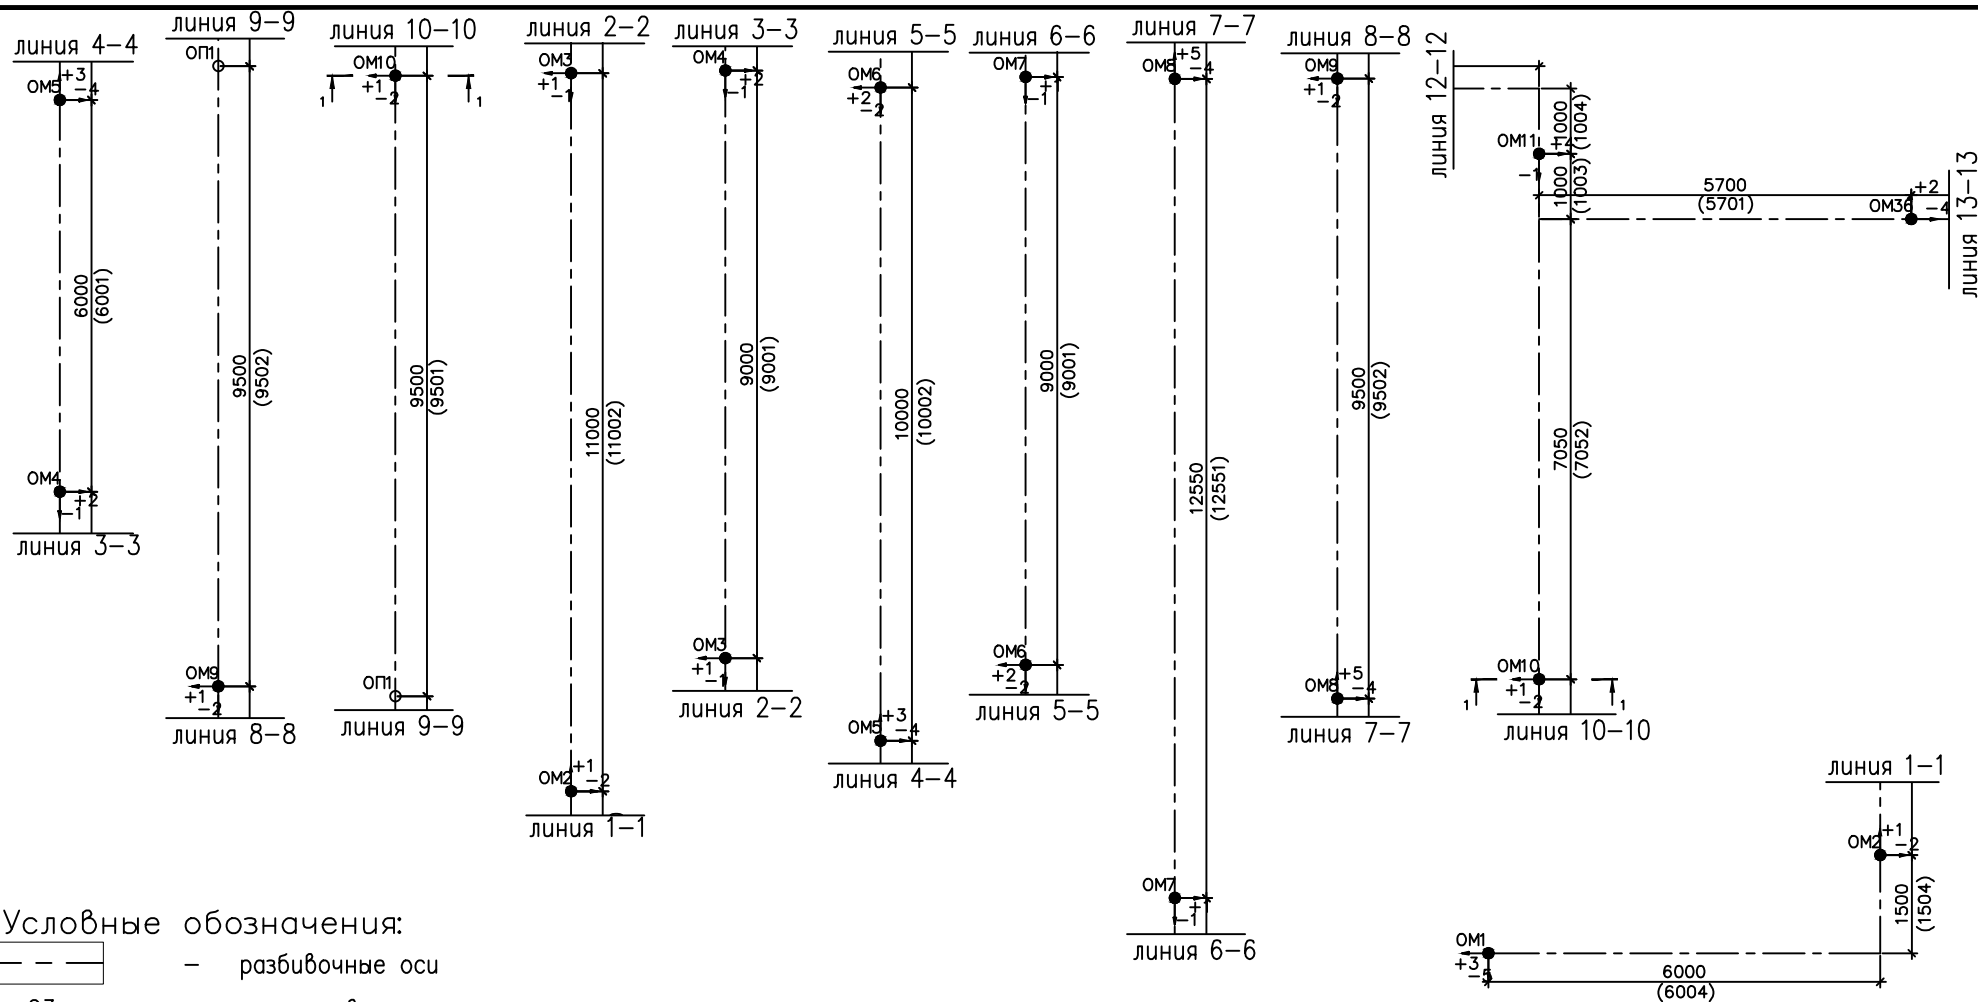

23

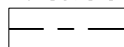

*5000
(5000)*



- разбивочные оси
- номер скважины
- пробуренная скважина
- проектный размер
- фактический размер
- направление и величина отклонения оси скв от разбивочной оси, мм

Примечание:

Линейные размеры указаны в мм.
Допустимые отклонения: ± 5 мм.
Система высот – Балтийская.
Система координат – МСКМ.
Разбивка произведена тахеометром:
Leica TC06 plus R500 Arctic 5"

Каталог пунктов геодезической основы

№реп.	X	Y	H
Уз.1 K44	6646613.00	618516.65	59.512
Уз.2 K44	6646944.07	618847.73	59.564

Должность	Ф.И.О.	Погн.	Дата		
Нач. участка	Тарасюк С.И.				
Мастер СМР	Аминева М.Р.				

Исполнительный документ составлен правильно. Отклонений от проекта по геометрическим параметрам нет.

Инженер СК _____


525-12НА-946,947-003-АС

Техническое перевооружение
сырьевых товарных парков
(манифольд тит.946,947)

Исполнительная схема №АС-1.
Бурение скважин под сваи.

Стадия	Лист	Листов
ИД	1	5

ООО «Стройреммаркет»

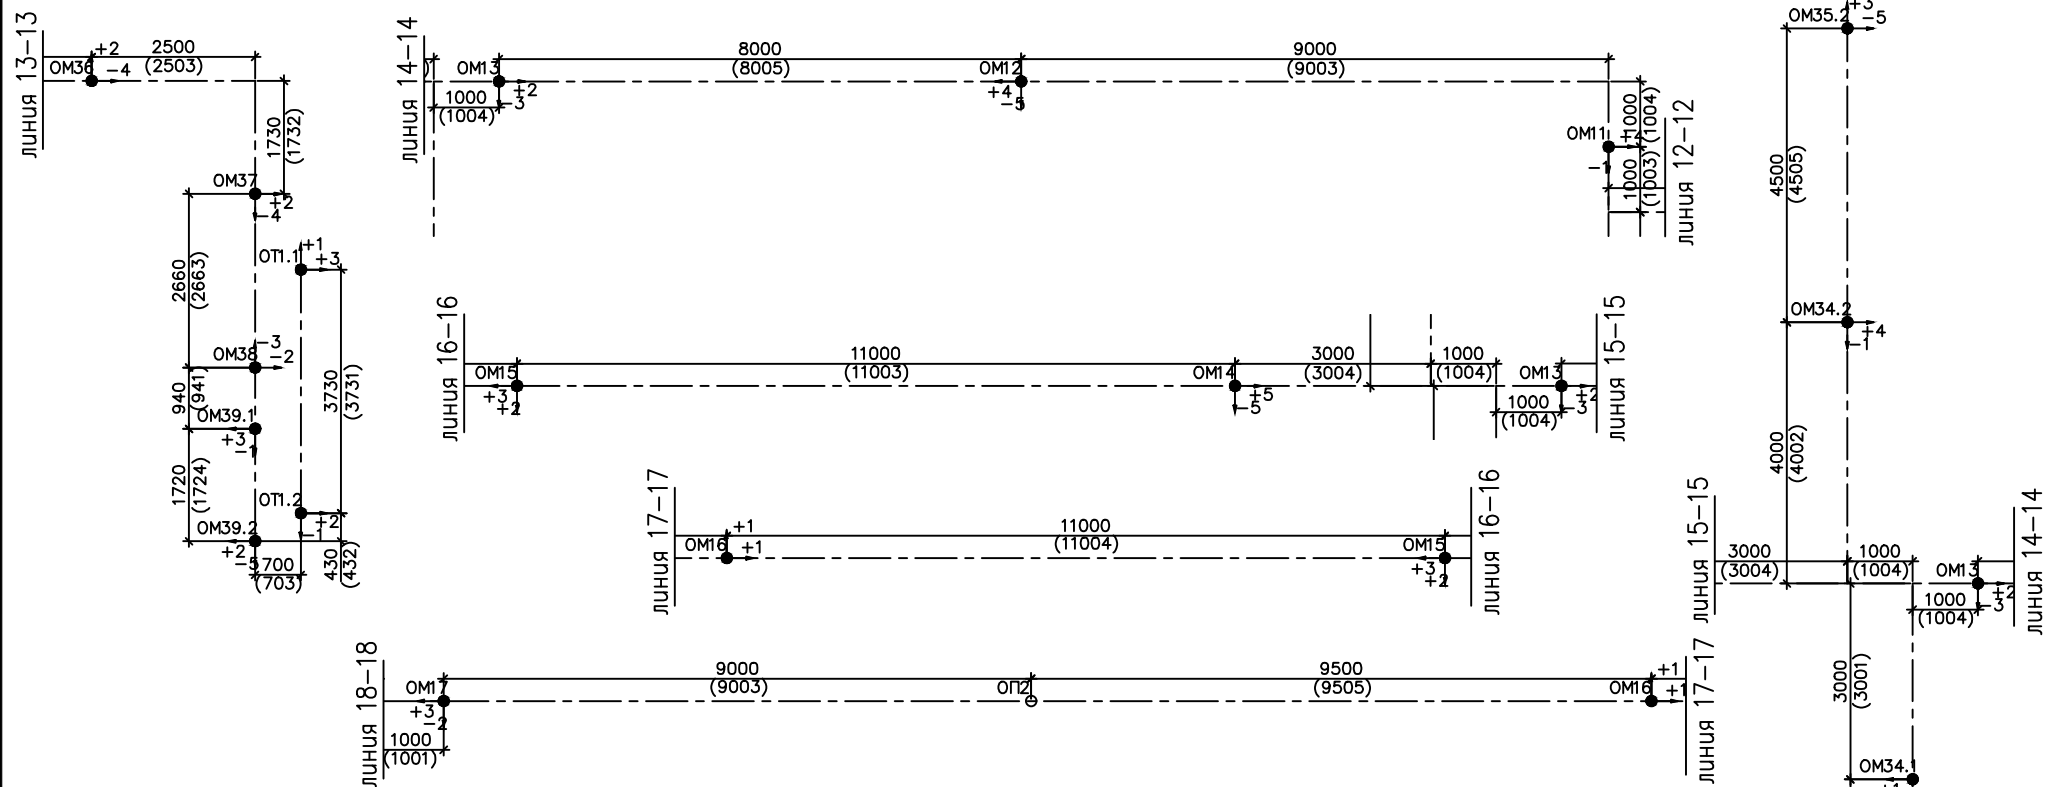

Примечание:

Линейные размеры указаны в мм.

Допустимые отклонения: ± 5 мм.

Система высот — Балтийская.

Система координат — МСКМ.

Разбивка произведена тахеометром: Leica TC06 plus R500 Arctic 5"

Исполнительный документ составлен правильно. Отклонений от проекта по геометрическим параметрам нет.

Инженер СК _____

Каталог пунктов геодезической основы

№ п.п.	Х	У	Н
Уз.1 К44	6646613.00	618516.65	59.512
Уз.2 К44	6646944.07	618847.73	59.564

Должность	Ф.И.О.	Подп.	Дата
Нач. участка	Тарасюк С.И.		
Мастер СМР	Аминева М.Р.		


525-12НА-946,947-003-АС


Техническое перевооружение
сырьевых товарных парков
(манифольд тит.946,947)

Исполнительная схема №АС-1.
Бурение скважин под сваи.

Стадия	Лист	Листов
ИД	2	5

ООО «Стройреммаркет»

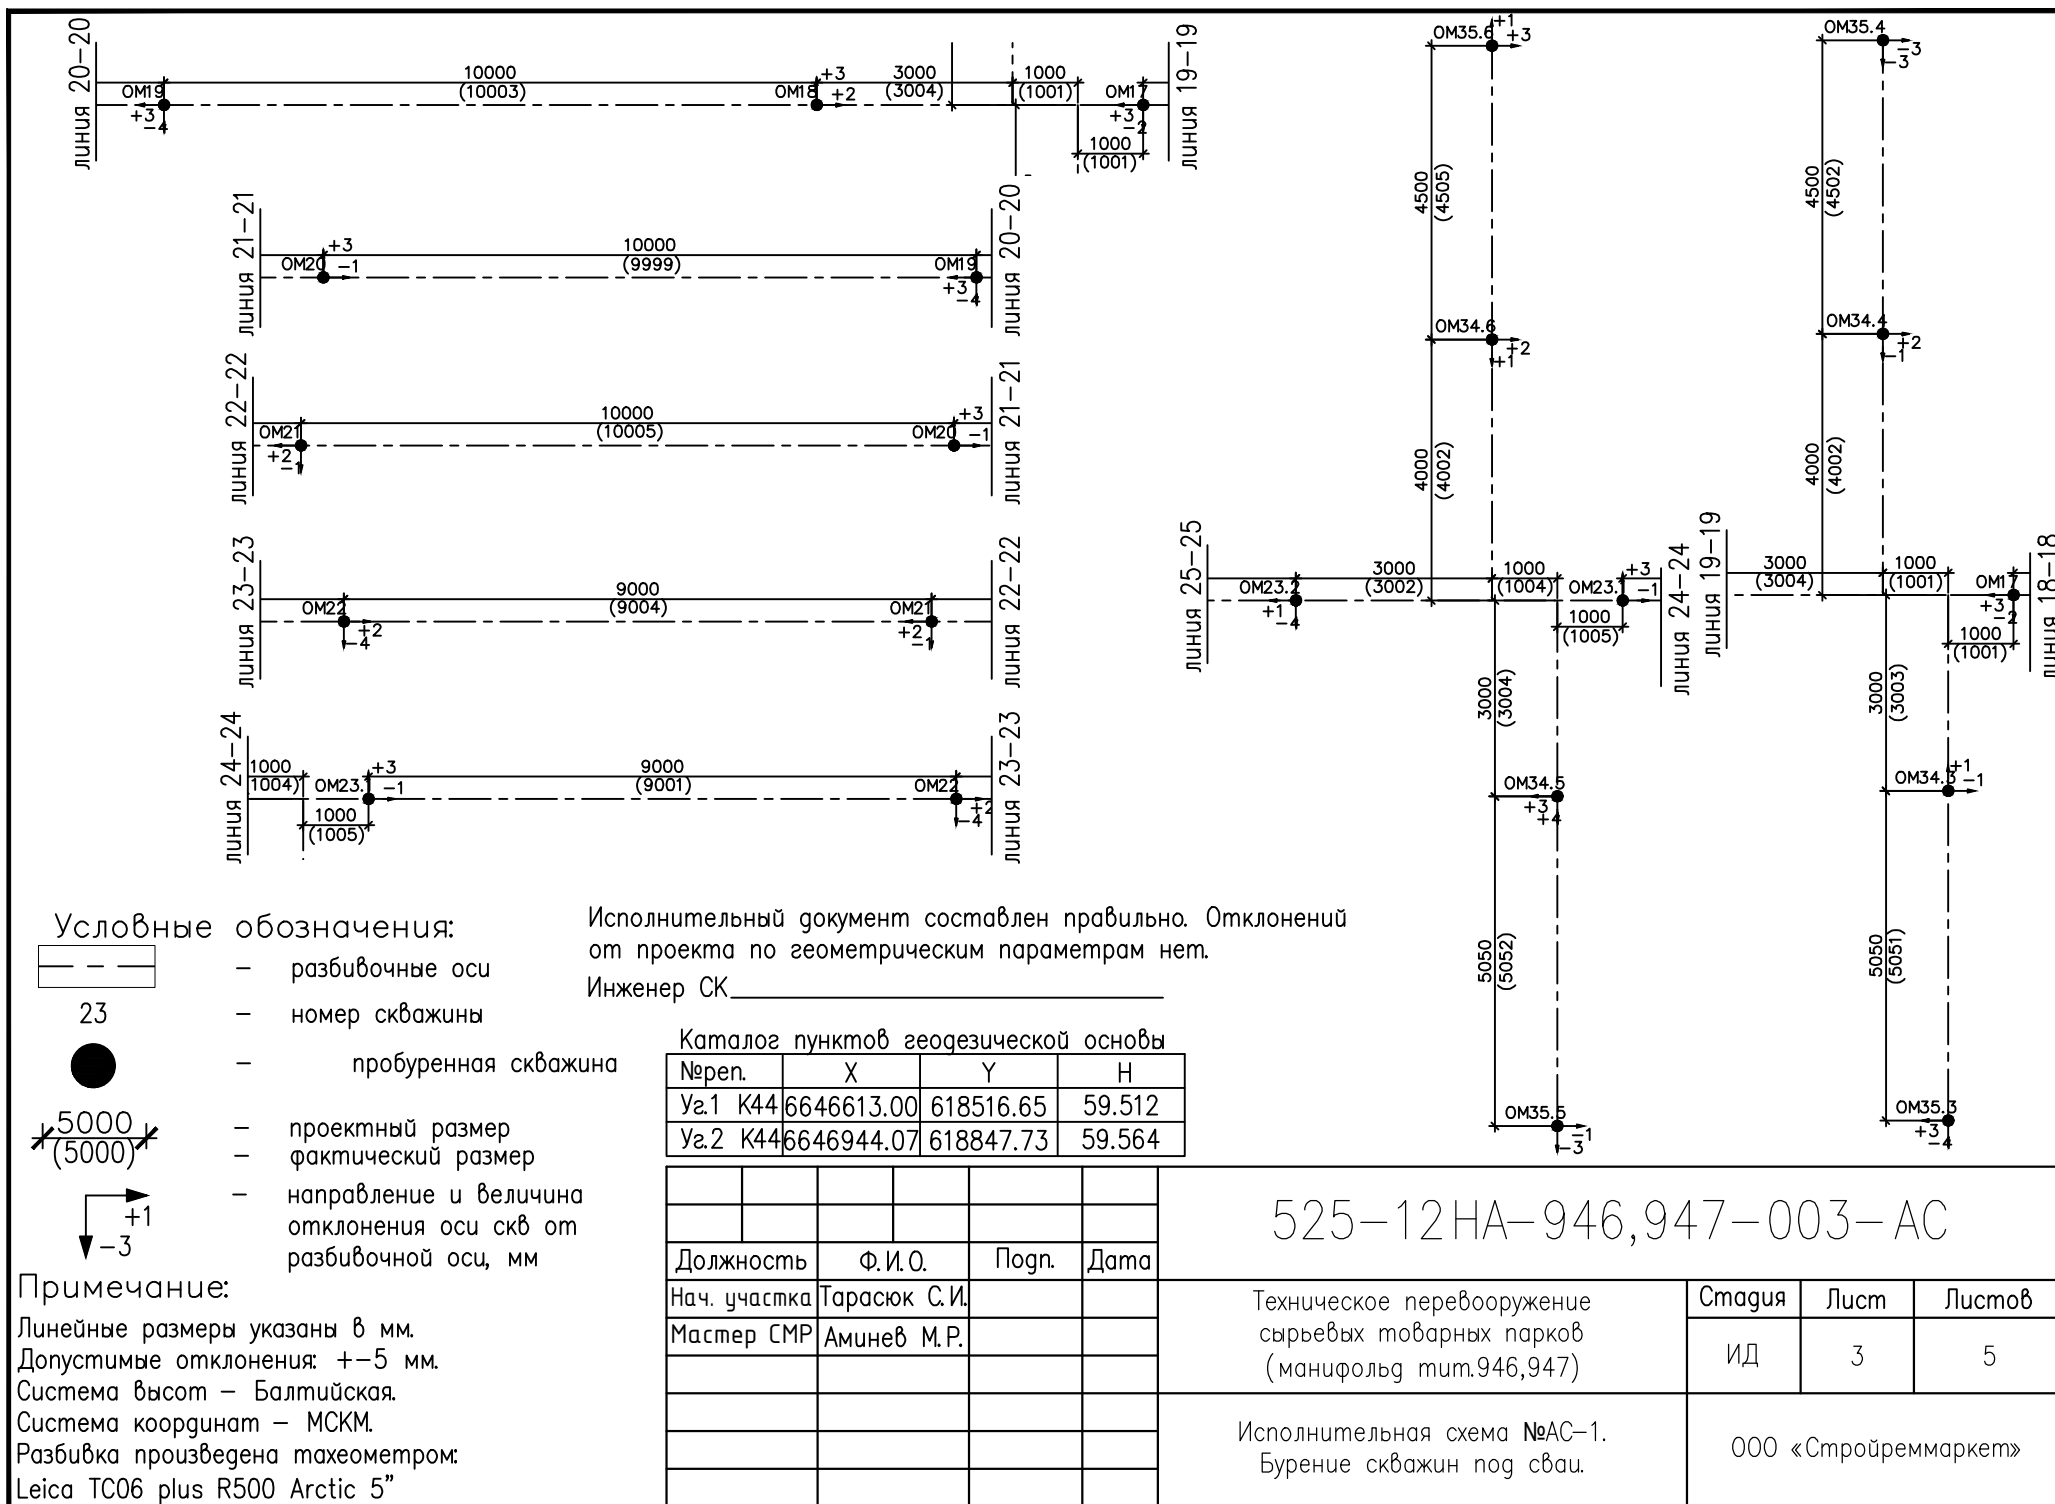

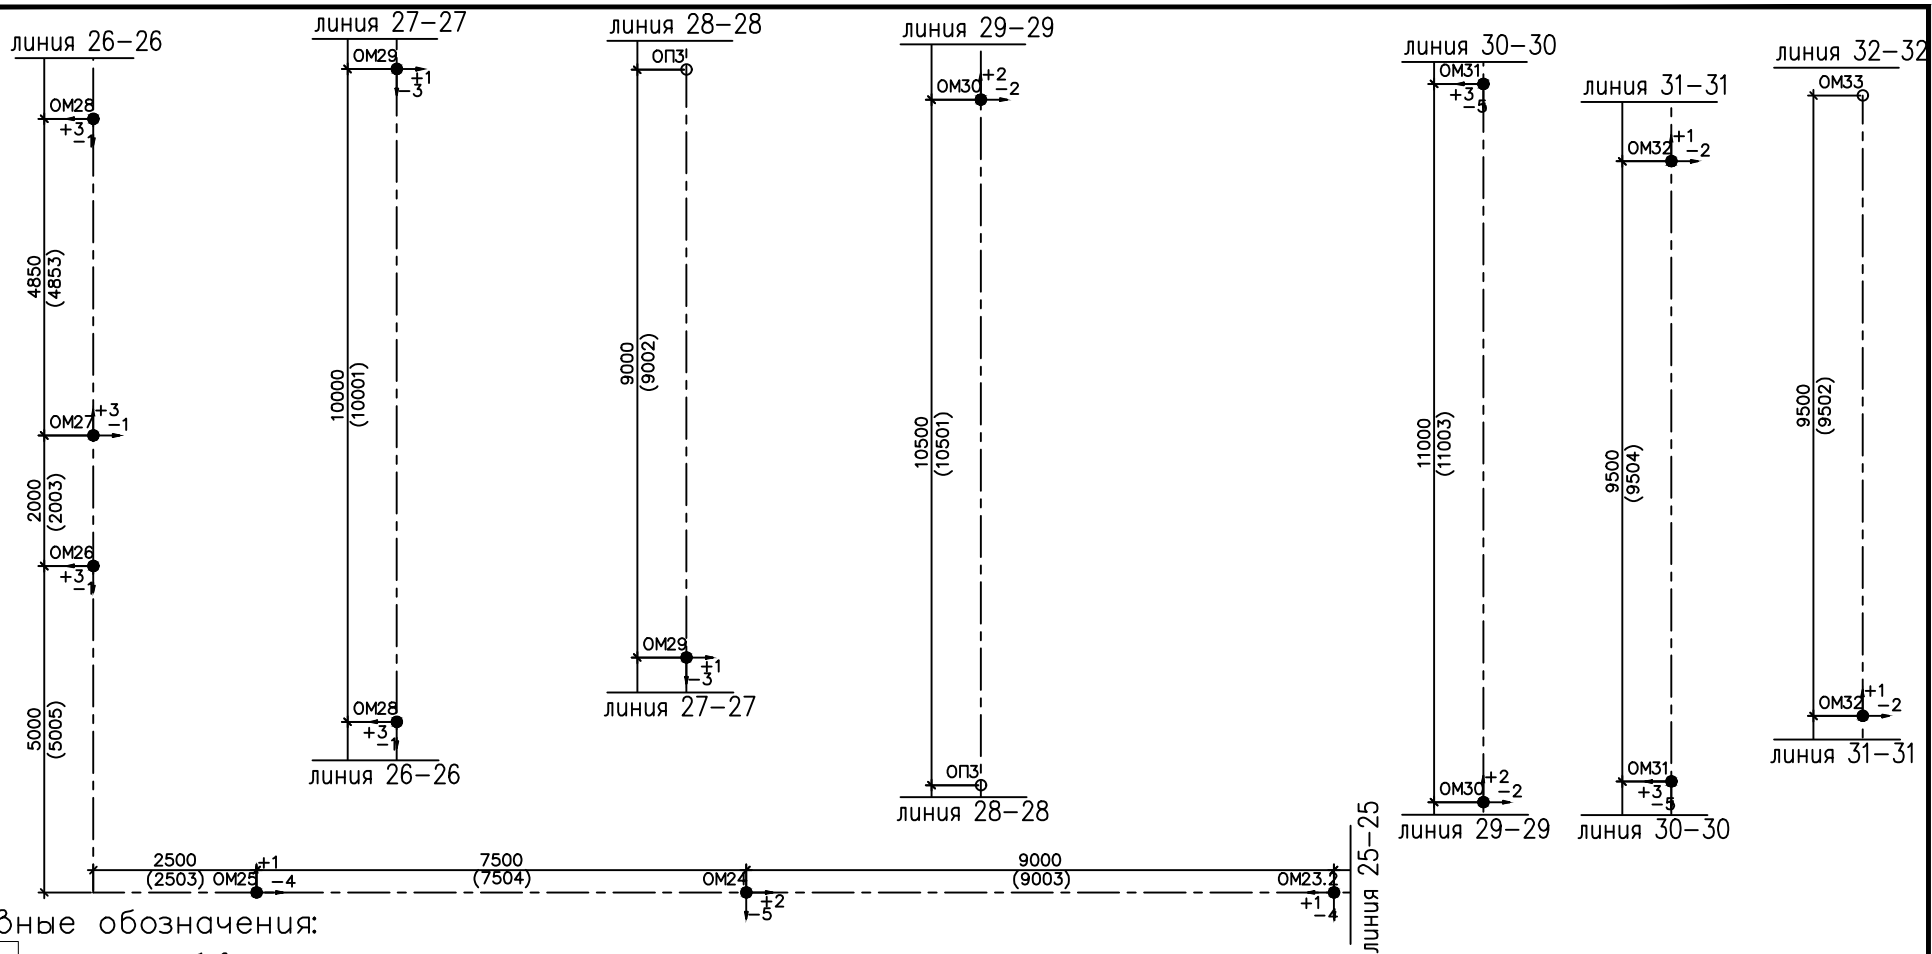

- Условные обозначения:
- разбивочные оси
 - номер скважины
 - пробуренная скважина
 - проектный размер
 - фактический размер
 - направление и величина отклонения оси скв от разбивочной оси, мм

Примечание:
 Линейные размеры указаны в мм.
 Допустимые отклонения: ± 5 мм.
 Система высот – Балтийская.
 Система координат – МСКМ.
 Разбивка произведена тахеометром:
 Leica TC06 plus R500 Arctic 5"

Каталог пунктов геодезической основы

Нереп.	X	Y	H
Уз.1 K44	6646613.00	618516.65	59.512
Уз.2 K44	6646944.07	618847.73	59.564

Исполнительный документ составлен правильно. Отклонений от проекта по геометрическим параметрам нет.
 Инженер СК _____

Должность	Ф.И.О.	Подп.	Дата
Нач. участка	Тарасюк С.И.		
Мастер СМР	Аминева М.Р.		

525-12HA-946,947-003-AC


Техническое перевооружение сырьевых товарных парков (манифольд тит.946,947)	Стадия	Лист	Листов
	ИД	4	5
Исполнительная схема №AC-1. Бурение скважин под сваи.		ООО «Стройреммаркет»	

Таблица №1

Номер скважины	Диаметр скв. d1, мм	Абс. отм. низа скв. h1
ОМ1	600	216,393
ОМ2	400	217,313
ОМ3	400	217,363
ОМ4	400	223,773
ОМ5	600	217,623
ОМ6	600	217,303
ОМ7	600	211,703
ОМ8	400	217,003
ОМ9	400	216,943
ОМ10	400	216,923
ОМ11	400	216,827
ОМ12	600	215,893
ОМ13	400	216,807
ОМ14	400	217,007
ОМ15	400	216,987
ОМ16	400	216,957
ОМ17	400	216,917
ОМ18	400	216,907
ОМ19	400	216,887
ОМ20	400	216,867
ОМ21	400	216,847
ОМ22	400	216,827
ОМ23.1	400	216,807
ОМ23.2	400	216,807
ОМ24	400	216,577
ОМ25	400	216,567

продолжение таблицы №1

Номер скважины	Диаметр скв. d1, мм	Абс. отм. низа скв. h1
ОМ26	400	216,607
ОМ27	400	216,527
ОМ28	400	216,507
ОМ29	400	216,487
ОМ30	400	216,677
ОМ31	400	216,187
ОМ32	400	216,167
ОМ34.1	400	216,873
ОМ34.2	400	216,873
ОМ34.3	400	216,873
ОМ34.4	400	216,873
ОМ34.5	400	216,873
ОМ34.6	400	216,873
ОМ35.1	400	216,903
ОМ35.2	400	216,903
ОМ35.3	400	216,903
ОМ35.4	400	216,903
ОМ35.5	400	216,903
ОМ35.6	400	216,903
ОМ36	400	218,153
ОМ37	400	215,32
ОМ38	400	218,165
ОМ39.1	400	215,375
ОМ39.2	400	215,375
ОТ1.1	400	218,005
ОТ1.2	400	218,005

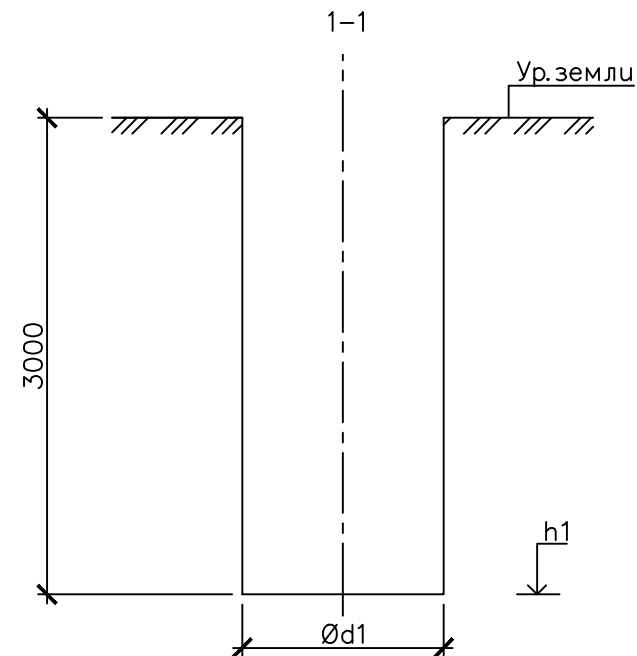

Исполнительный документ составлен правильно. Отклонений от проекта по геометрическим параметрам нет.

Инженер СК _____

Должность	Ф.И.О.	Погн.	Дата		
Нач. участка	Тарасюк С.И.				
Мастер СМР	Аминева М.Р.				

525-12НА-946,947-003-АС

Техническое перевооружение
сырьевых товарных парков
(манифольд тит.946,947)

Стадия

Лист

Листов

ИД

5

5

Исполнительная схема №АС-1.
Бурение скважин под сваи.

ООО «Стройреммаркет»